

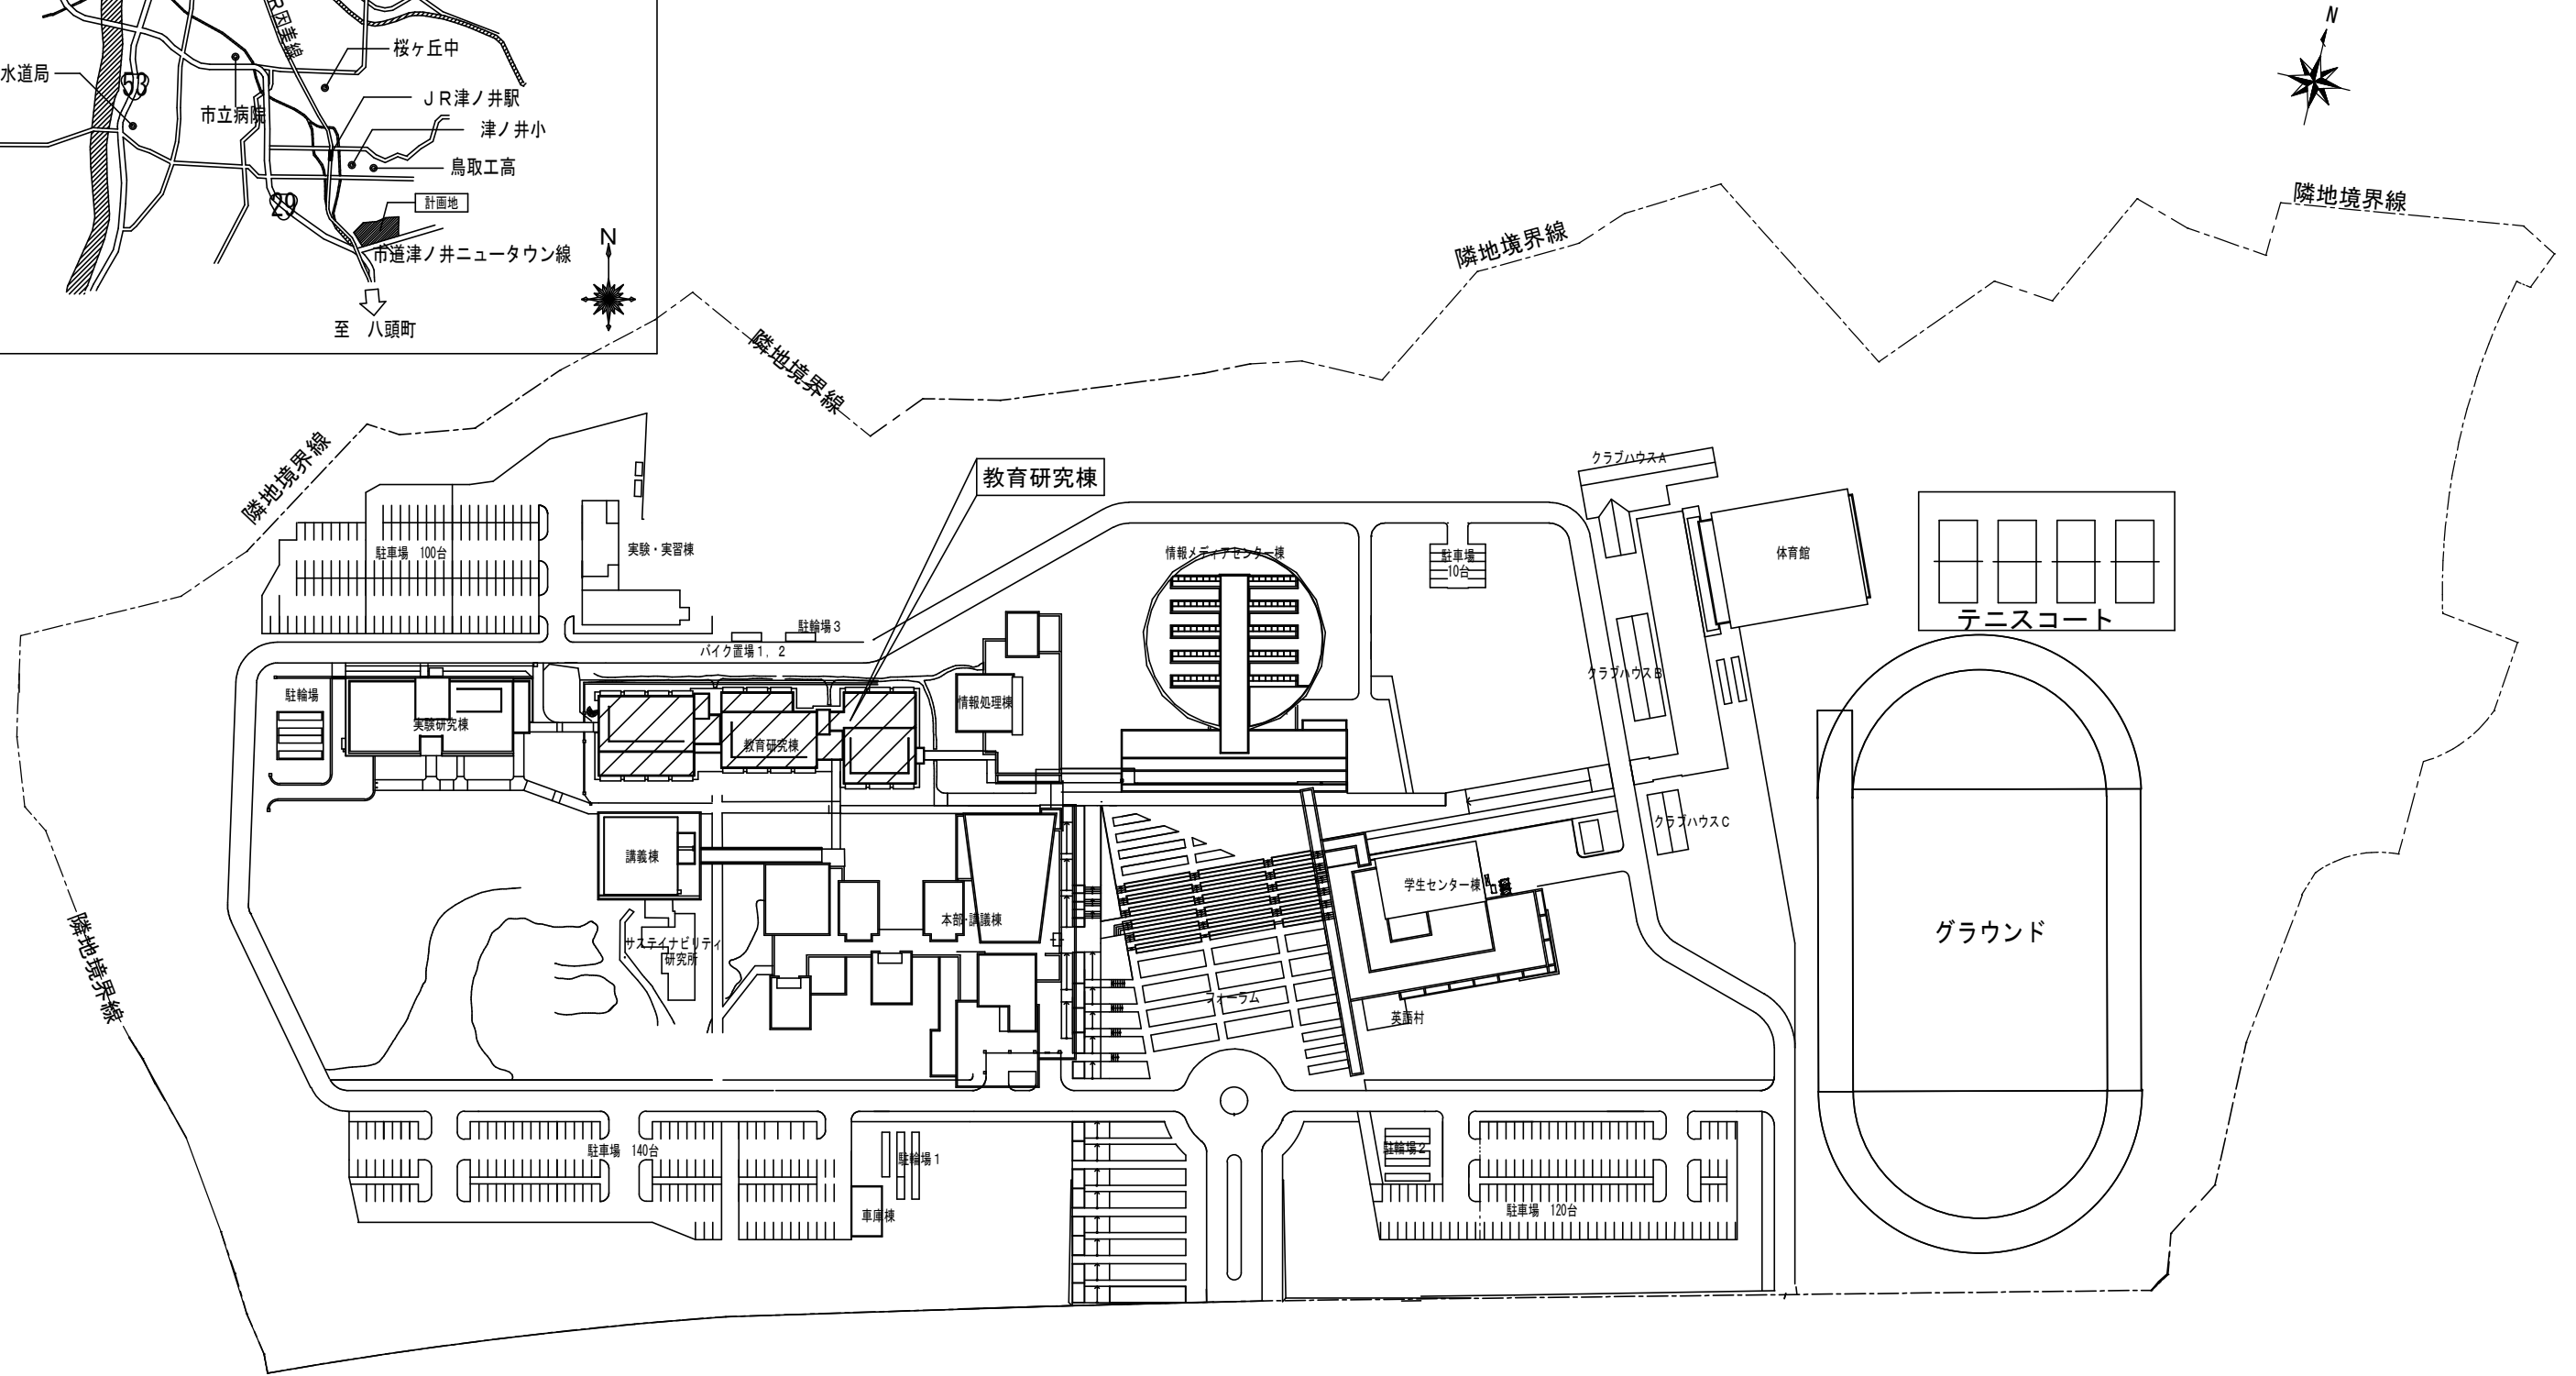


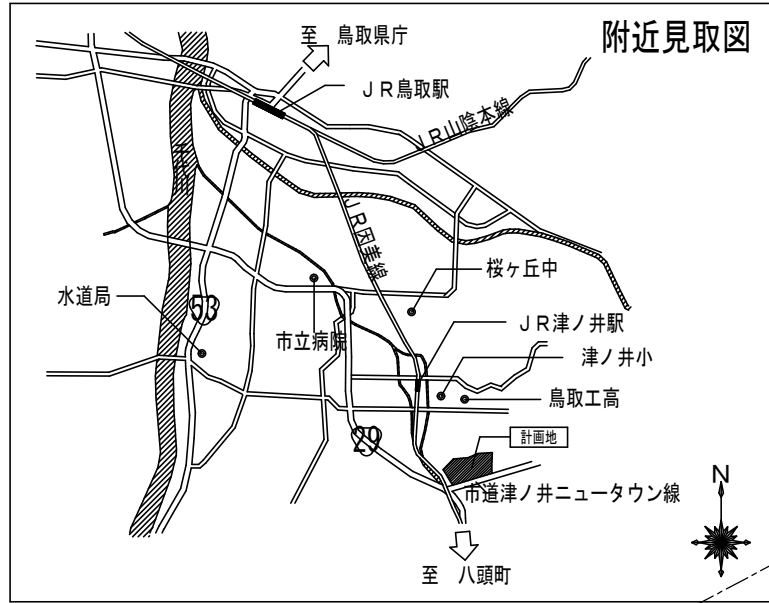

公立鳥取環境大学施設配置図

 公立大学法人 公立鳥取環境大学	委 託 名 称	図 面 名 称	縮 尺	年 月 日	図 面 番 号
	昇降機（1・2号機）改修工事に係る実施設計委託（建築）	付近見取図・配置図		2025. 8	

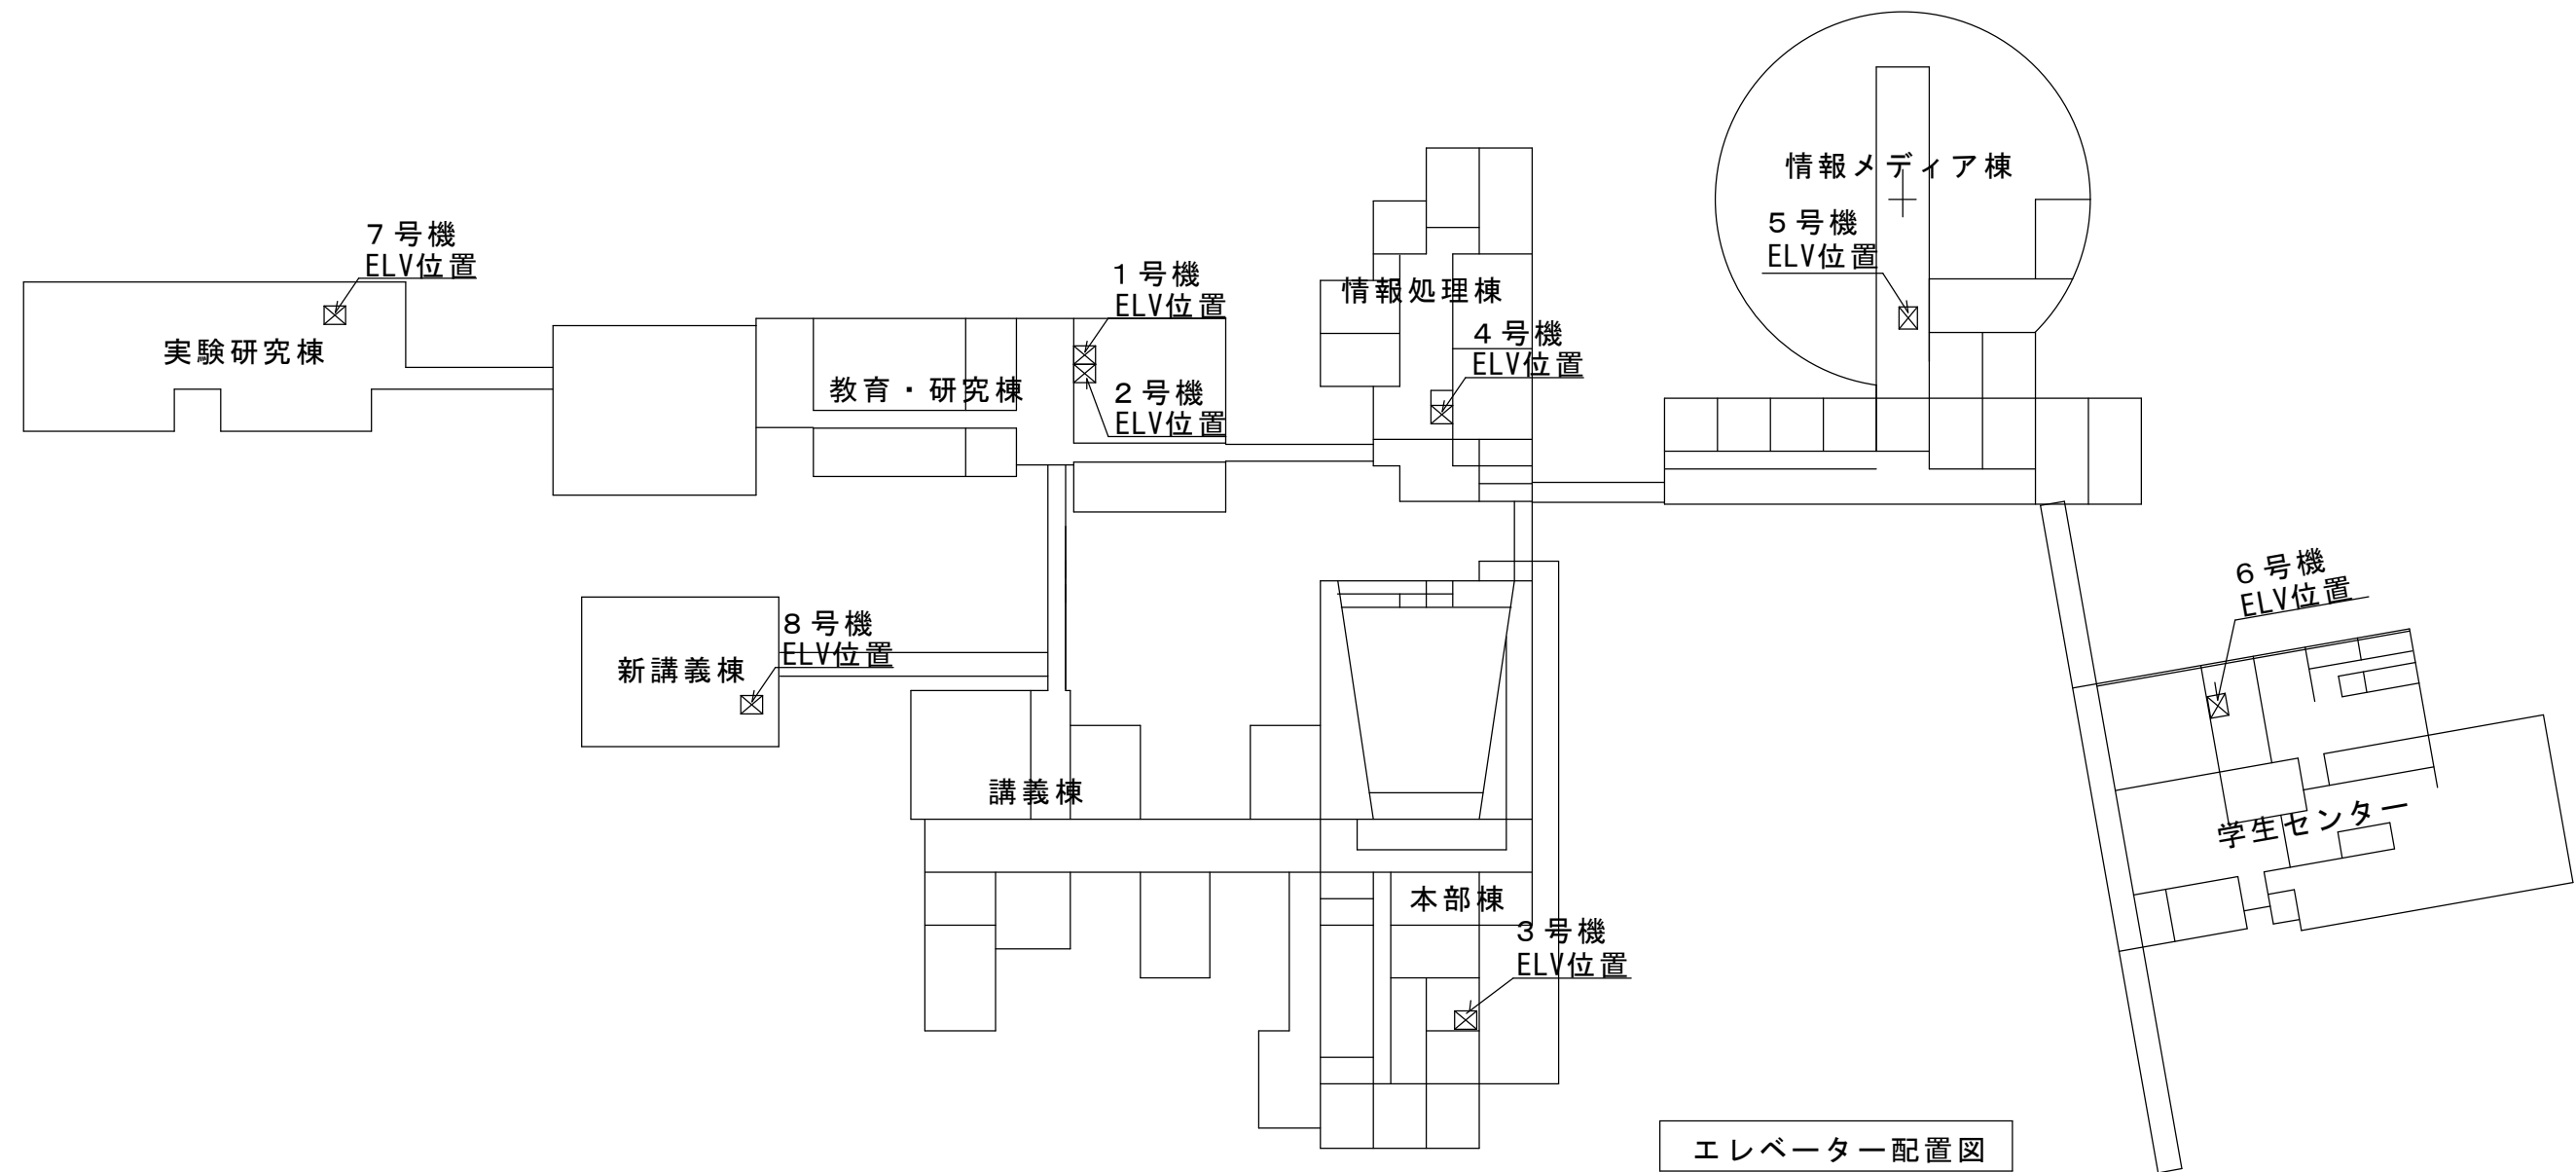


エレベーター仕様

号機(番号) \ 項目	定員	用途	停止階	積載(kg)	速度(m/分)	設置場所	契約方法	備考
1号機 (0007-4754)	11人	乗用	5階床	750kg	90m/分	教育研究棟	(FM)	設計対象
2号機 (0007-4755)	13人	乗用	5階床	900kg	90m/分	教育研究棟	(FM)	設計対象
3号機 (0007-4756)	13人	乗用	3階床	900kg	45m/分	本部講義棟	(POG)	
4号機 (0007-4757)	13人	乗用	2階床	900kg	45m/分	情報処理棟	(POG)	
5号機 (0007-4758)	13人	乗用	3階床	900kg	45m/分	情報メディアセンター	(POG)	
6号機 (0007-4759)	13人	乗用	2階床	900kg	45m/分	学生センター	(POG)	
7号機 (0033-7662)	13人	乗用	3階床	900kg	45m/分	実験研究棟	(FM)	
8号機 (0035-2102)	11人	乗用	2階床	750kg	45m/分	新講義棟	(FM)	



凡例及び摘要

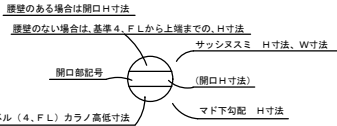

仕上表、表示


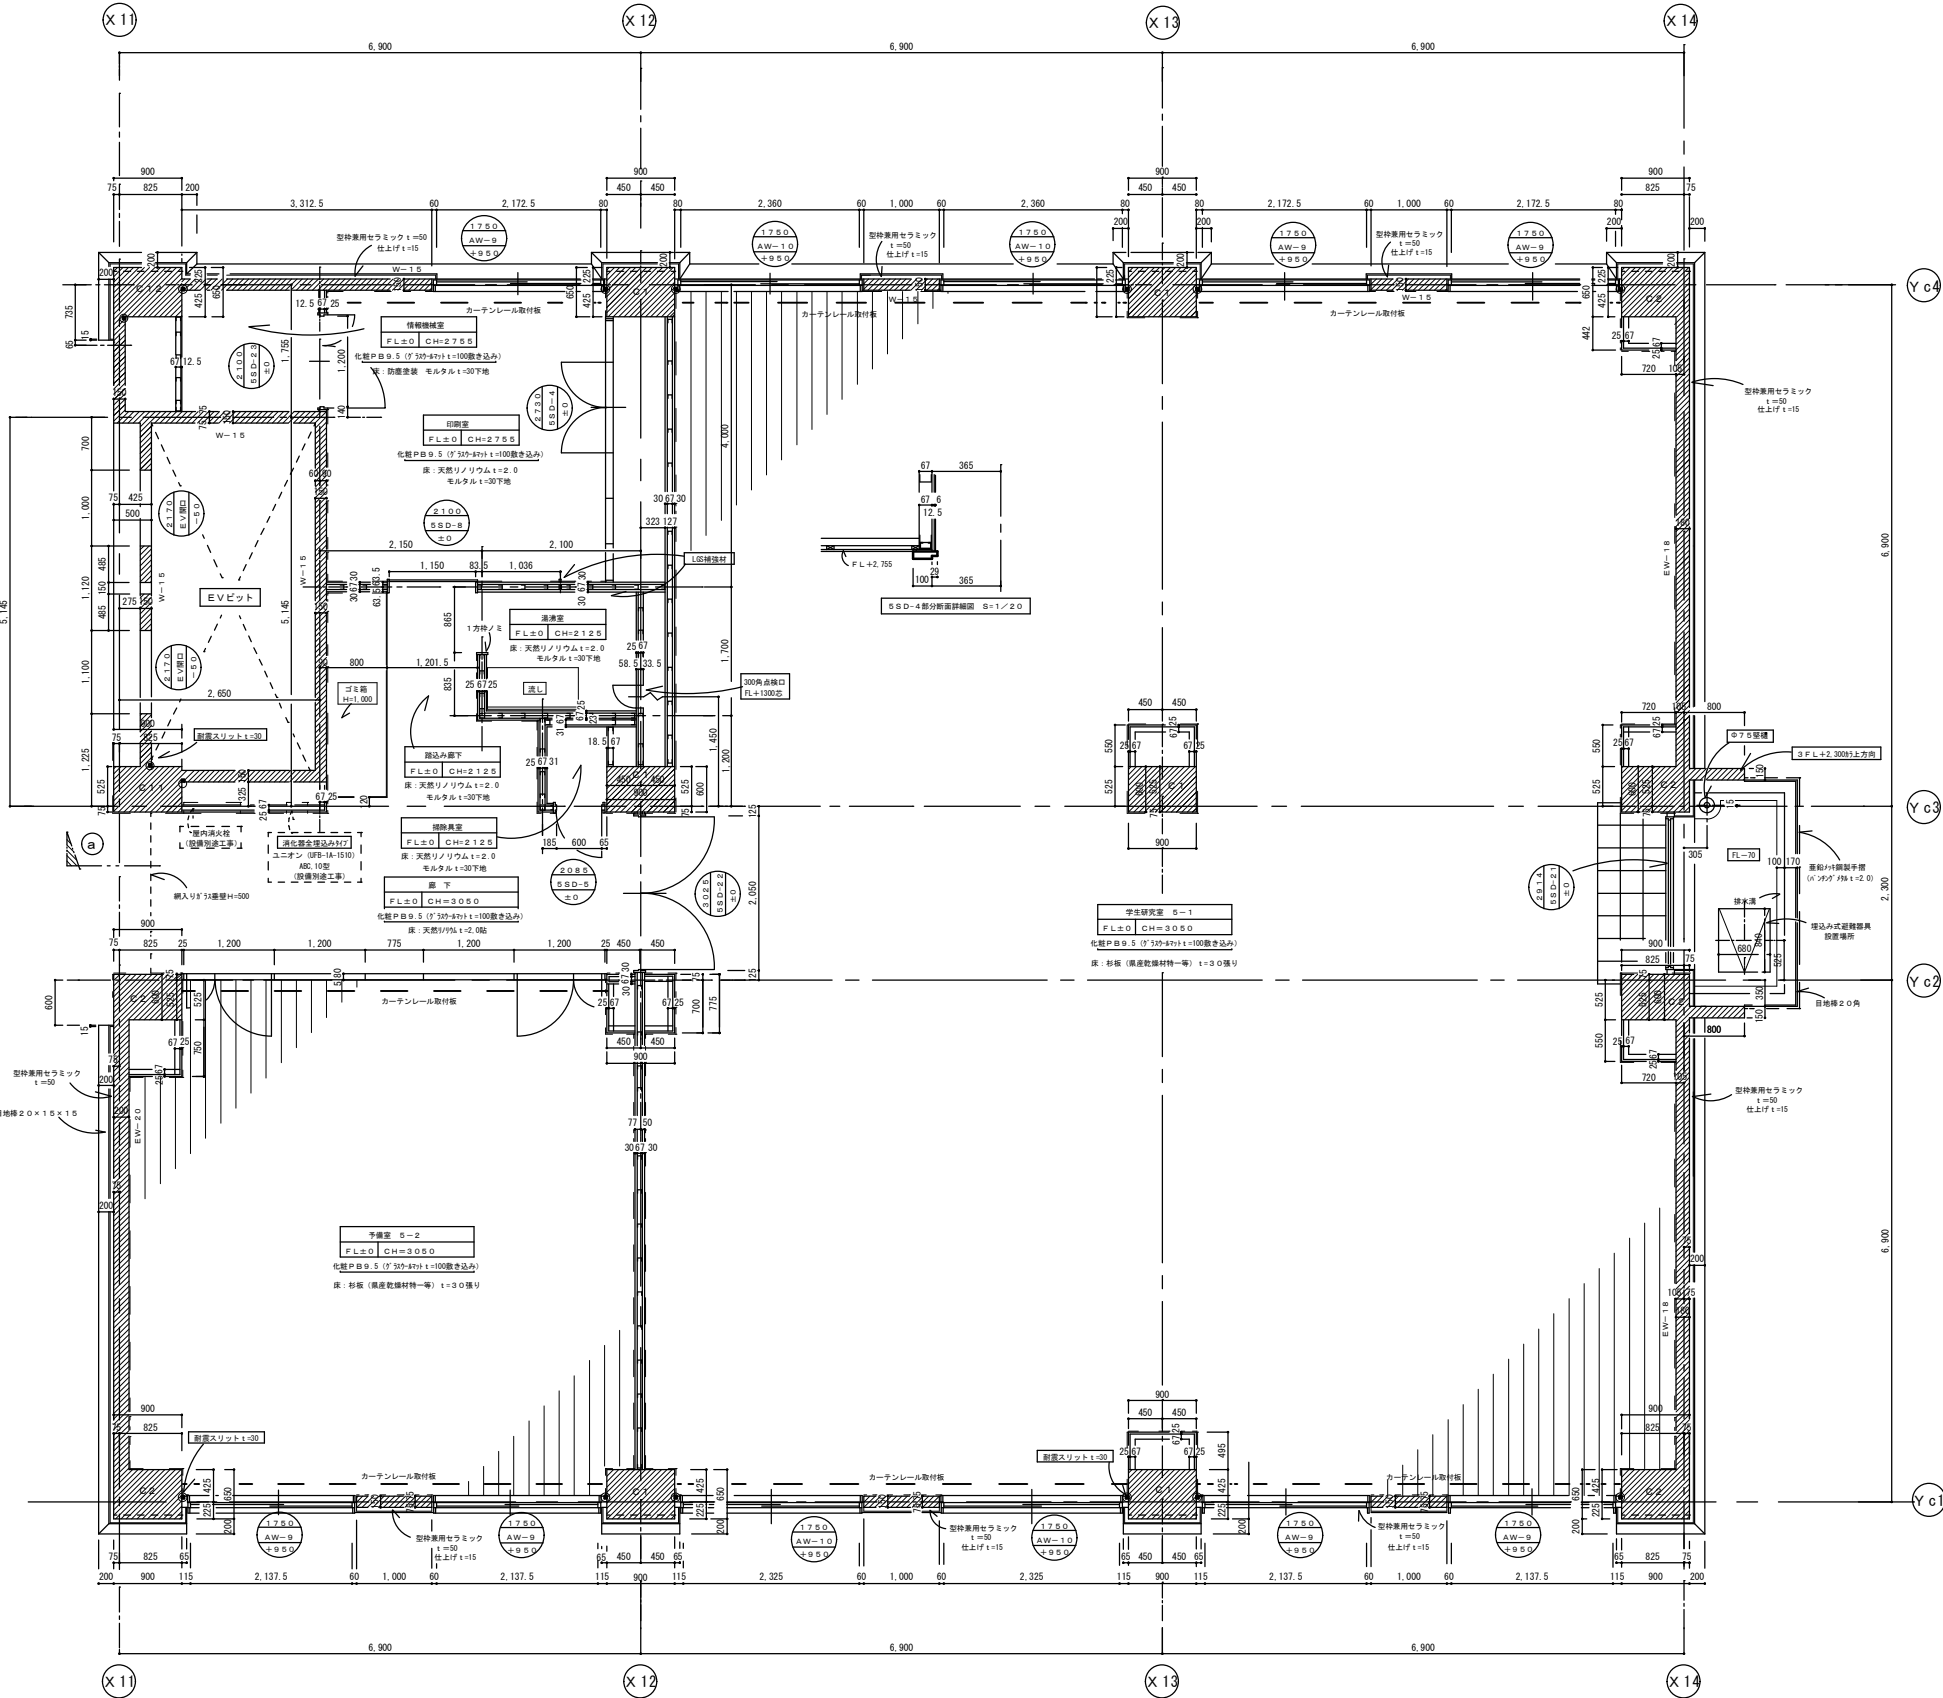


X 11

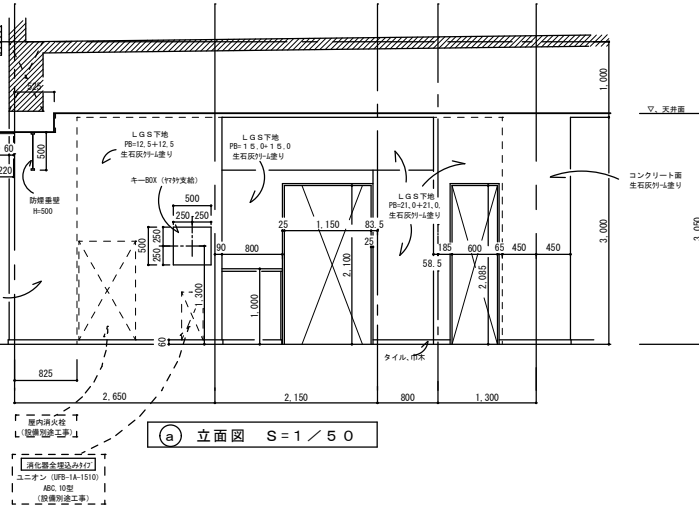

昇降機 (1・2号機) 改修工事に係る実施設計委託 (建築)

凡例	訂正年月日	H. 12. 7. 17 樹膠モルタル中止、SP位置5mm変更及び天井記入訂正 H. 12. 7. 27 SP位置一部変更 H. 12. 7. 31 情報機室内L.G.S一部二重壁に変更 H. 12. 8. 9 断面図に天井記入	作図 H. 発行	御確認 所長 主任 担当者 設計 T H	ジェューケン・高木・岡本共同企業体	工事名称 鳥取環境大学 新築工事 (専門教育棟、建築) 図面名称 Cブロック、5階平面詳細図	設計 No. 整理 No.	図面 No. 223
----	-------	---	----------------	--	-------------------	---	------------------------	------------------

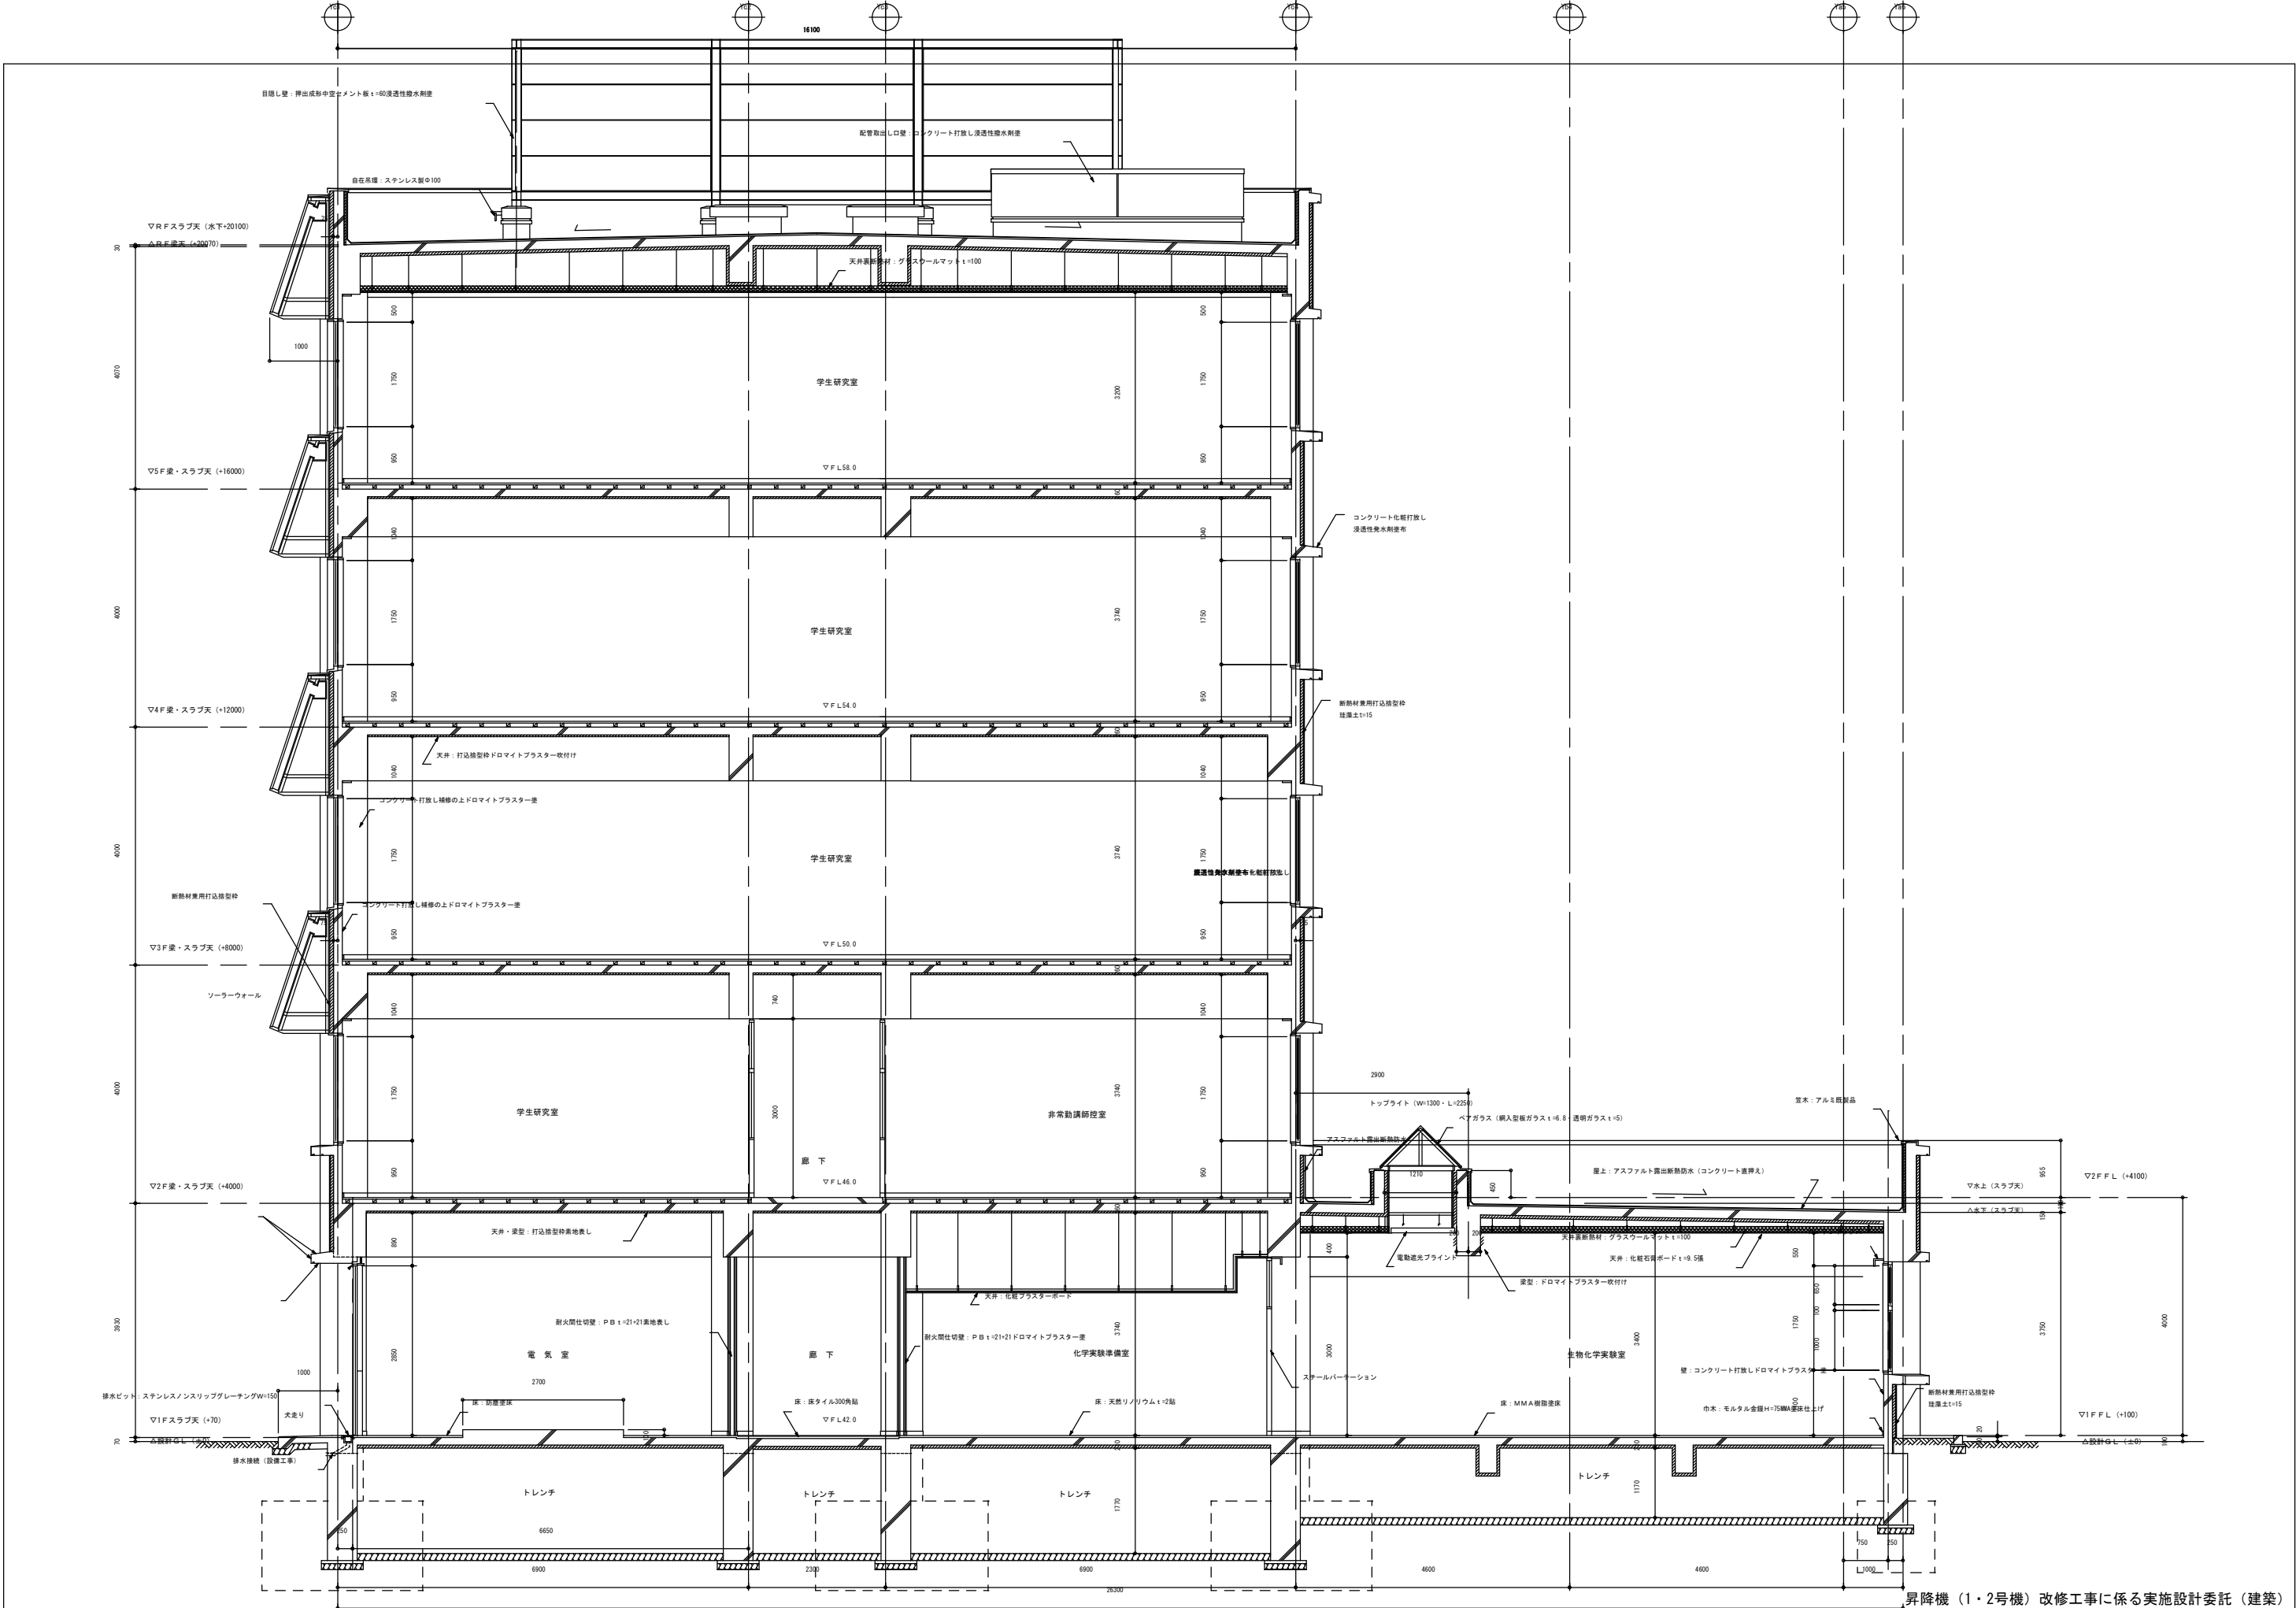

昇降機（1・2号機）改修工事に係る実施設計委託（建築）


変更内容	工事名 鳥取環境大学 新築工事（教育研究棟、建築）			
	図面名 矩 計 図 （竣工図）			
	縮尺 1/50			
	ヒノ設計・工匠建築設計研究所設計共同体			
1 外壁内仕替変更	付帯費 レノ設計			
2 ソーラーウォール取付箇所変更（最上階）	一般建築士事務所鳥取県知事登録 10-102号			
3 部屋名変更	一般建築士大会登録第4439号 建築時間			

A. 建築関係


- A. 検査内容
1. 機械室の照明、換気窓及び換気設備の稼働点検
換気室内温度及び湿度計は90% 換気設備
室内40℃以下になるよう点検
2. 機械室出入口は670mm高さ1800mm以上とし、扉は錠付とし
て下向き。
3. 機械室天井に吊り下げ用トrolleyビーム又はフックの設備
工事 最大吊り下げ荷重9.62kN
4. 機械室扉 扉端部接合部のシンドロークローリ付打ち合わせ仕
上工事 (防鼠設備と密着下さい。)
5. 換気窓及び生体出入口関係 (三方錠、緊急、インジケー

- ター等) 取付用穴あけ工事
- 各階出入口駅前庫待ち出し工事
- 昇降路屋上はールプラットフォーム取付に十分な強度を有する構造として施工下さい。
8. ビット床下下配管等腐蝕に耐えるよう設計下さい。
かご錠密着 No1 62734N 15mm No2 6140N
つり金おもり錠密着 No1 4730A No2 64234N
9. ビット防水工事
10. 出入口まわりの壁及び床の仕上は三方床、敷居、インジケータ等々の取付け後施工下さい。


8. 電気関係
1. 機械安全電燈までの動力電源及び接地線の引込工事
 3. 機械安全電圧ピット内点検用コンソール及びスイッチの設置
工事

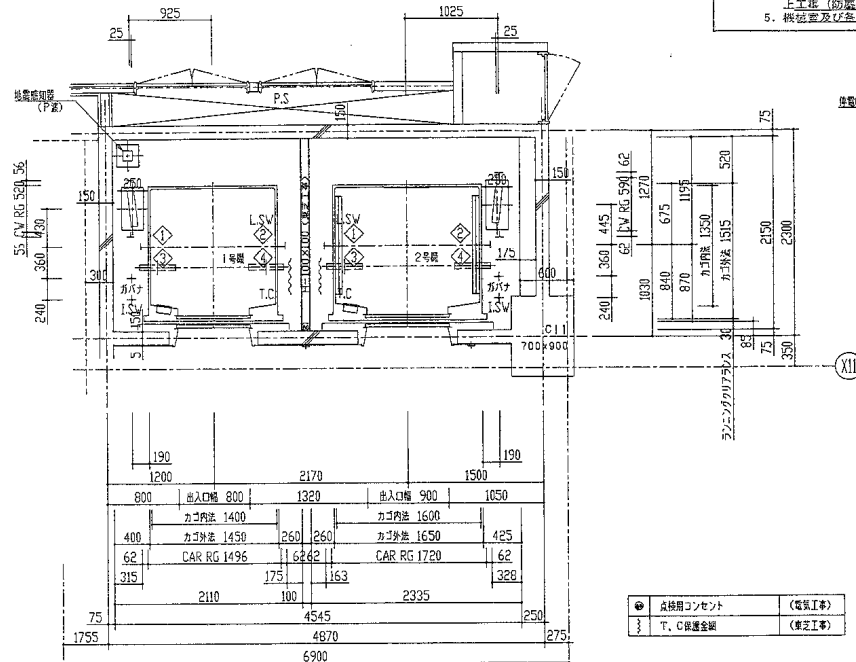


(1-4F)
升降路平面図 (1/30)

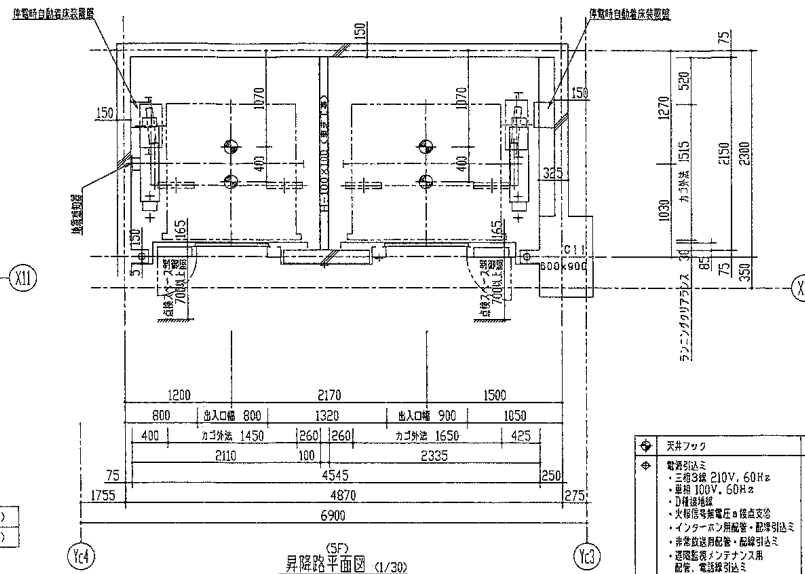

升降路平面图 (1/30)

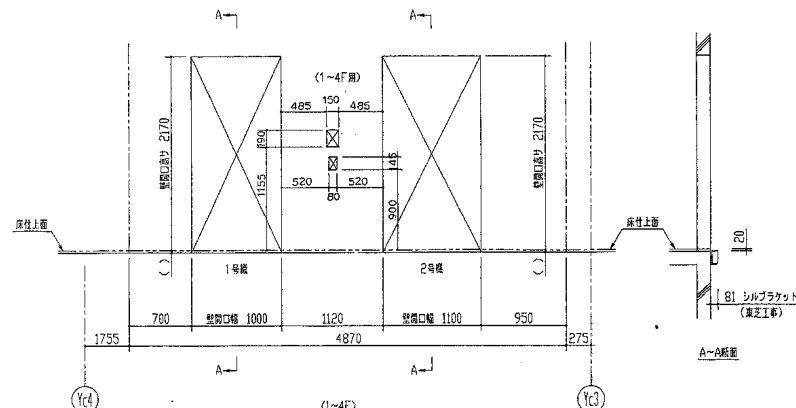

出入口壁穴明図 (1/30) (建築工事)

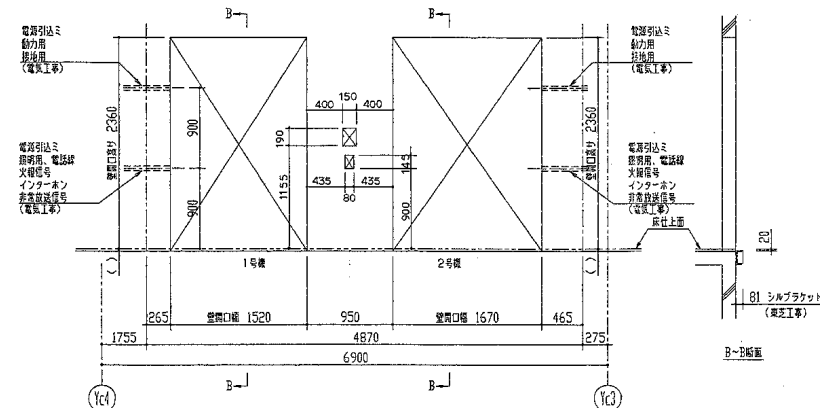

(5F)
出入口壁穴明図 (1/30) (建築工事)

昇降機（1・2号機）改修工事に係る実施設計委託（建築）

[illegible]


概 略 仕 様		

昇降路内法はカゴ寸法に対して最小寸法にて
設計されているものの昇降路の施工誤差は鉛
直方向で30mm以内を施工目標とする。

決(製)定作(用)

DATE 12.8.23

法文卷号 0/1
EG 90210

建築物 BUILDING
鳥取環境大学新築工事（昇降機設備）


据付場所 LOCATION
鳥取市若葉台北一丁目1番

名称 TITLE 專門教育 1, 2号機

昇降路平面図、出入口壁六明図

圖面番号 DRAWING NO. T- H02161


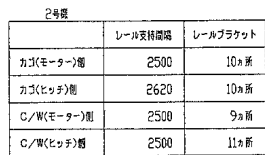[illegible]